
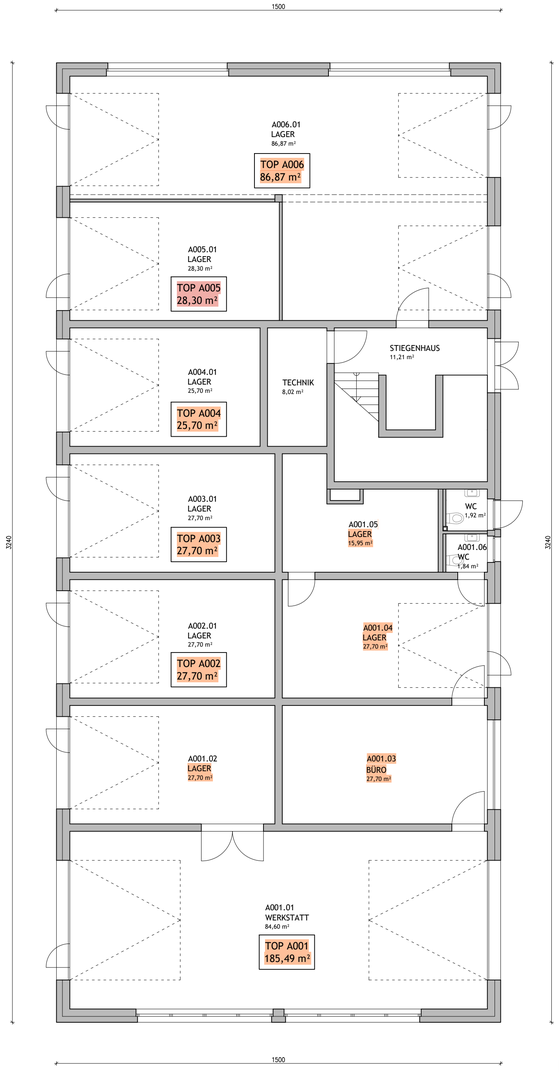


ERDGESCHOSS 1:100

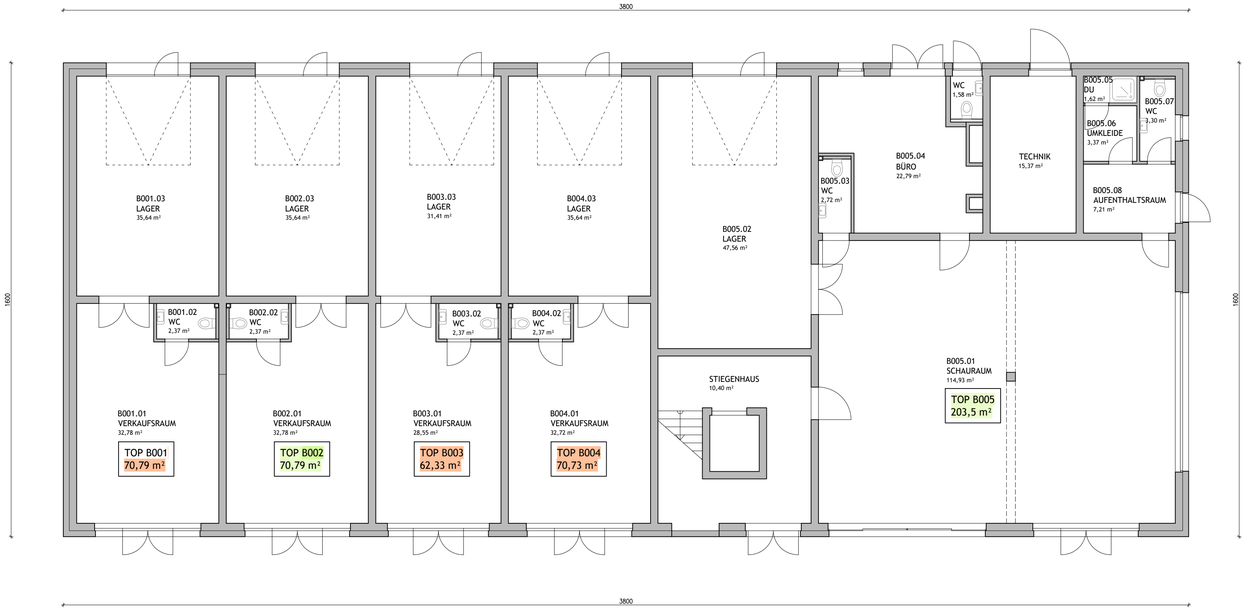

BESTANDSPLAN

BETREFF

KAT.GEMEINDE	GST.NR.	E.Z.	PARIE

Rauchenwartherstrasse 15, 2325 Himberg
ADRESSE

BAUWERBER

GRUNDEIGENTÜMER

BAUBEHÖRDE

PLANVERFASSER

FREIRAUM GmbH - HIMBERG
PROJEKT

GRUNDRISS ERDGESCHOSS
PLANBEZEICHNUNG

DATUM	MASSTAB	BEARBEITER	PLAN-NR.
27.03.2025	1:100	MB	16_BP_001